

Comune di Cavezzo (MO)


**PROPOSTA DI VARIANTE AL PIANO URBANISTICO ATTUATIVO  
PER IL COMPARTO INDUSTRIALE DI WAMGROUP S.p.a.**

RESPONSABILE DEL PROGETTO Arch. Franco Rebecchi  
**RS2 architetti**  
RS2 Architetti Studio Associato  
Franco Rebecchi Architetto  
Gian Luca Savazza Architetto  
Elsa Simboli Architetto  
Via Anselmo Carracci, 15 - 41012 Casci (MO)  
Tel. +39 059 650556 - Fax. 39 059 631142  
email info@rs2architetti.it - www.rs2architetti.it



DOCUMENTO	OGGETTO	DATA
TAV.	STATO APPROVATO RIF. PIANO URBANISTICO ATTUATIVO APPROVATO IN DATA 17/12/2008	10/03/2014
ELABORATO	Planimetria reti Enel Telecom di Progetto	Aggiornamento
05		
Nome File	N° prot. int. 13031 Disegnatore	Scala 1:1000

PROPRIETA':  
**WAMGROUP S.p.a**  
Via Cavour, nr° 338/a - 41032  
Ponte Motta - Cavezzo (MO)

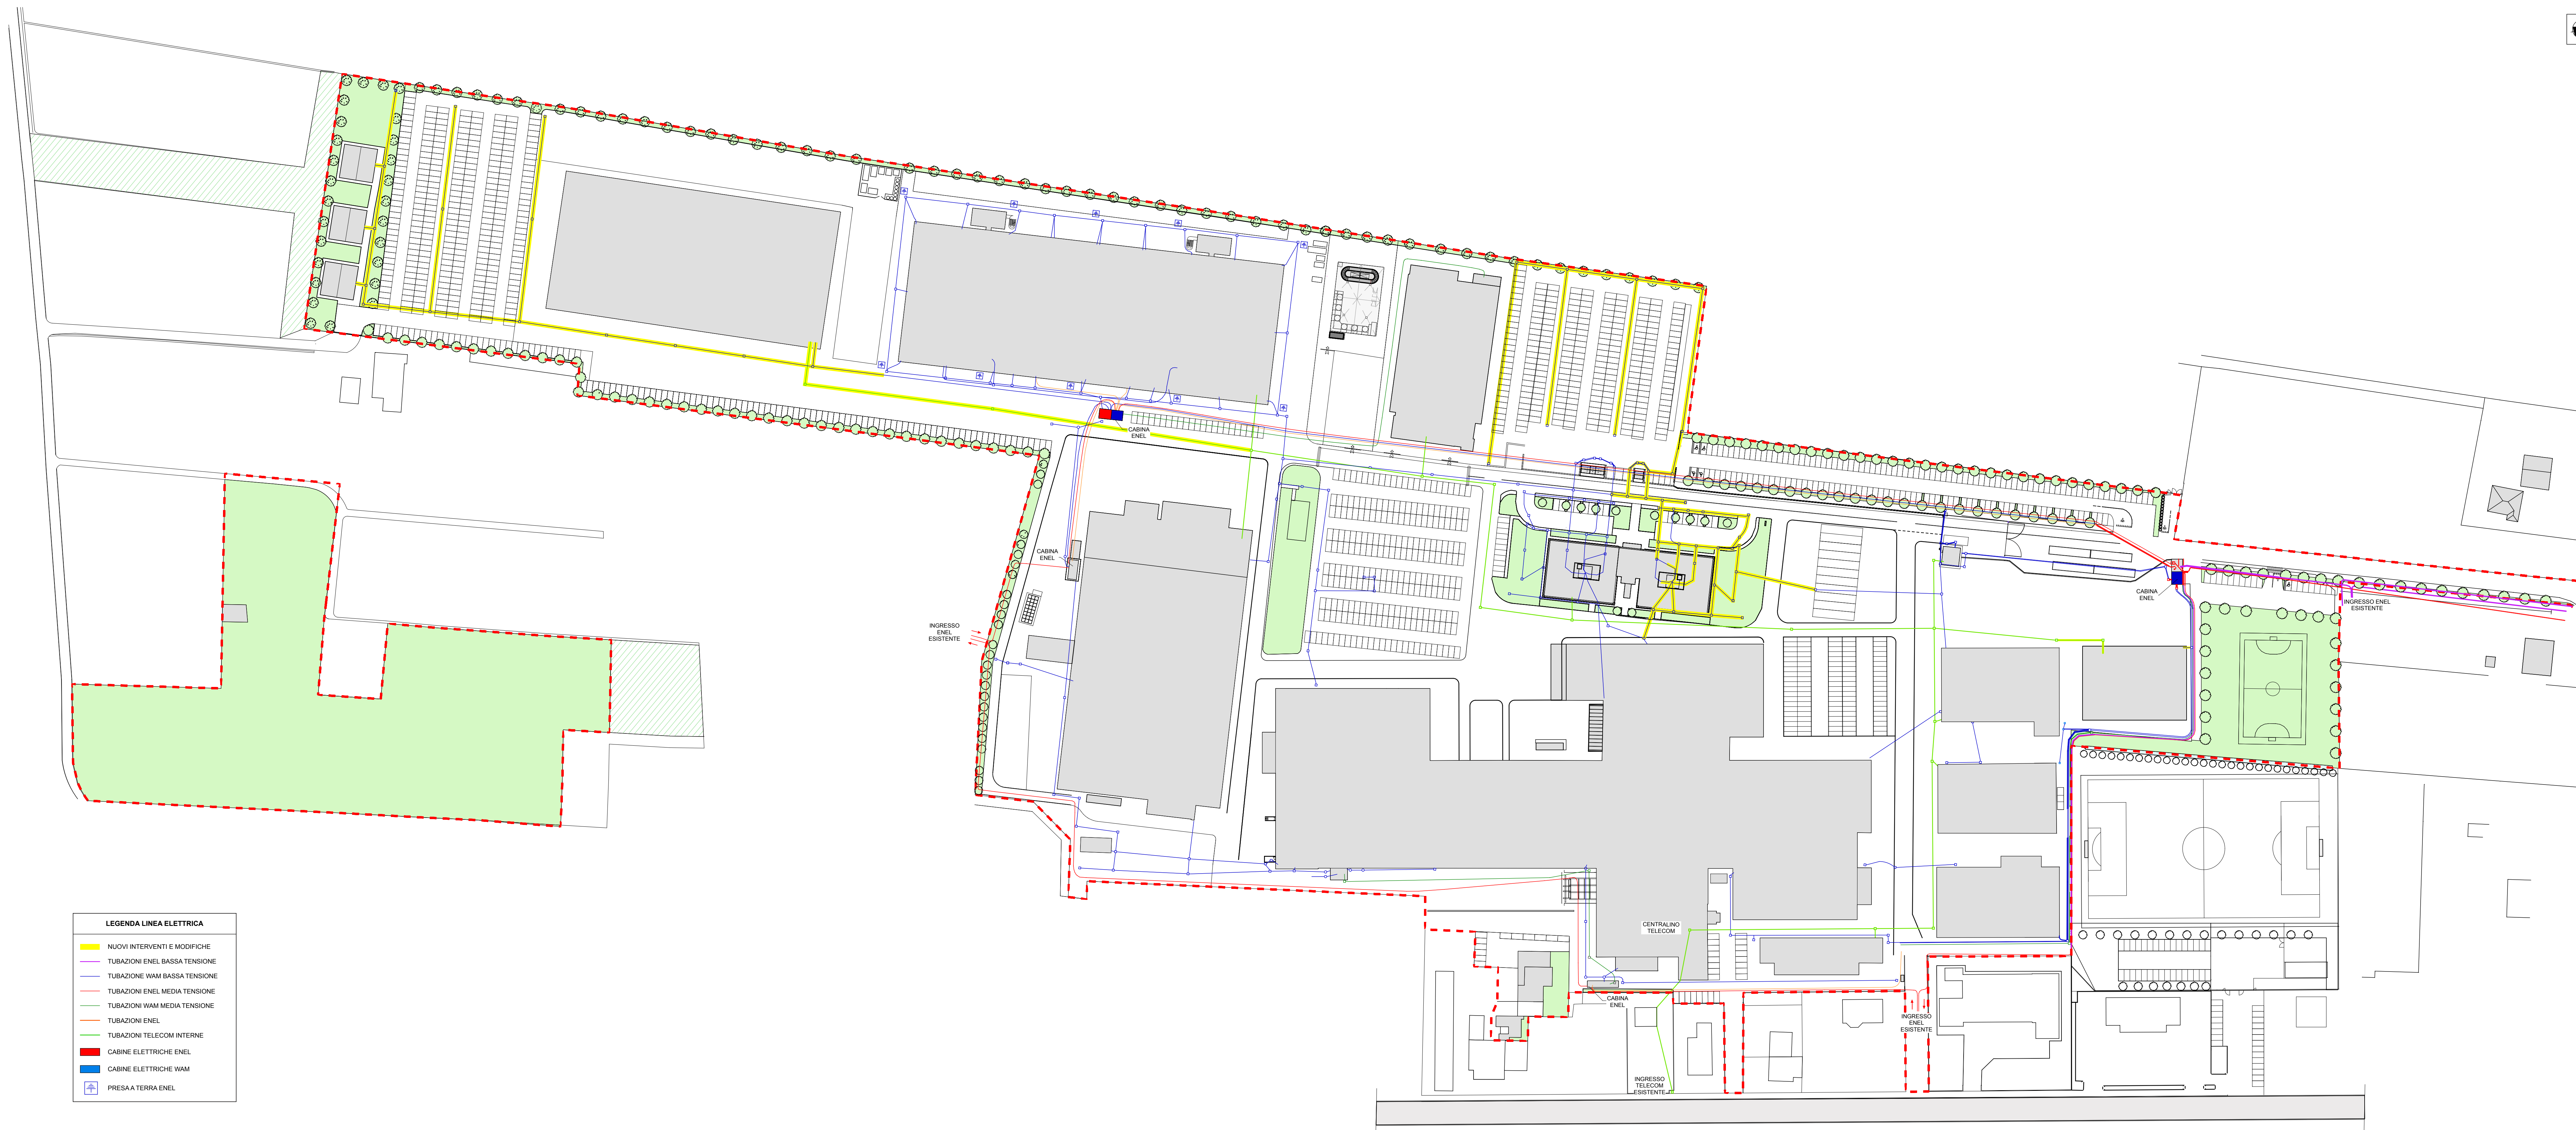

**LEGENDA LINEA ELETTRICA**

Yellow line	NUOVI INTERVENTI E MODIFICHE
Purple line	TUBAZIONI ENEL BASSA TENSIONE
Blue line	TUBAZIONI WAM BASSA TENSIONE
Red line	TUBAZIONI ENEL MEDIA TENSIONE
Green line	TUBAZIONI WAM MEDIA TENSIONE
Orange line	TUBAZIONI ENEL
Light green line	TUBAZIONI TELECOM INTERNE
Red square	CABINE ELETTRICHE ENEL
Blue square	CABINE ELETTRICHE WAM
Blue square with cross	PRESA A TERRA ENEL